

11/03/2025 - BANCO DO BRASIL - 12:44:07  
587505875 0001

## COMPROVANTE DE PAGAMENTO DE TITULOS

CLIENTE: INSTITUTO SER FELIZ  
AGENCIA: 5875-0 CONTA: 26.693-0

BANCO DO BRASIL

00190000090285717400321896449176310300000012540

BENEFICIARIO:

CONSELHO DE ARQUITETURA E URBA

NOME FANTASIA:

CONSELHO DE ARQUITETURA E URBANISMO

CNPJ: 14.951.451/0001-19

PAGADOR:

FLAVIA FERREIRA DE ARAUJO

CPF: 013.894.716-32

NR. DOCUMENTO 31.012

NOSSO NUMERO 28571740021896449

CONVENIO 02857174

DATA DE VENCIMENTO 24/03/2025

DATA DO PAGAMENTO 10/03/2025

VALOR DO DOCUMENTO 125,40

VALOR COBRADO 125,40

NR.AUTENTICACAO 2.A30.85F.E35.AEA.DAD

Central de Atendimento BB

4004 0001 Capitais e regioes metropolitanas

0800 729 0001 Demais localidades.

Consultas, informacoes e servicos transacionais.

SAC BB

0800 729 0722

Informacoes, reclamacoes, cancelamento de produtos e servicos.

Ouvidoria

0800 729 5678

Reclamacoes nao solucionadas nos canais habituais agencia, SAC e demais canais de atendimento.

Atendimento a Deficientes Auditivos ou de Fala

0800 729 0088

Informacoes, reclamacoes, cancelamento de cartao, outros produtos e servicos de Ouvidoria.

0



# Conselho de Arquitetura e Urbanismo

Lei nº 12.378, de 31 de dezembro de 2010



Pague via PIX por meio do QR Code ao lado.

PIX Copia e Cola

00020101021226800014br.gov.bcb.pix2568qrccodepix.bb.com.br/pix/v2/cobv/d7e464db-fee4-401b-8191-715af010d95f520400053039865406125.405802BR5925CONSELHO DE ARQUITETURA E6014BELO HORIZONTE62070503\*\*\*6304B1ED

|   |  |                           |  |                                                        |  |                              |  |
|---|--|---------------------------|--|--------------------------------------------------------|--|------------------------------|--|
| <b>BANCO DO BRASIL</b>   |  | 001 - 9                   |  | 00190.00009 02857.174003 21896.449176 3 10300000012540 |  | Recibo do Pagador            |  |
| Nome do Pagador/CPF/CNPJ/Endereço<br>FLAVIA FERREIRA DE ARAÚJO / 013.894.716-32 / RUA D, 05, CASA, LUA NOVA DA PAMPULHA, CONTAGEM, MG, CEP:32187-560   |  |                           |  |                                                        |  |                              |  |
| Sacador/Avalista<br>--   |  |                           |  |                                                        |  |                              |  |
| Nosso Número<br>28571740021896449-6   |  | Nr. Documento<br>21896449 |  | Data de Vencimento<br>24/03/2025                       |  | Valor do Documento<br>125,40 |  |
|   |  |                           |  |                                                        |  | (R) Valor Cobrado<br>125,40  |  |
| Nome do Beneficiário/CPF/CNPJ/Endereço<br>CAU/MG / 14.951.451/0001-19 / GETÚLIO VARGAS 447 FUNCIONÁRIOS 11º ANDAR BELO HORIZONTE MG 30112020   |  |                           |  |                                                        |  |                              |  |
| 1615-2 / 45250-5   |  |                           |  |                                                        |  |                              |  |
| Agência/Código do Beneficiário   |  |                           |  | Autenticação Mecânica                                  |  |                              |  |
| CAU-MG-TAXA-RRT - Exercício 2025 - R\$ 125,40<br>FLAVIA FERREIRA DE ARAÚJO - CAU nº A265911-5<br>RRT Nº 15328991 - REFERENTE A 1 (UMA) ATIVIDADE(S)<br>Contratante: Centro de Educação Infantil Criança Ser Feliz - Instituto Ser Feliz CPF/CNPJ: 18.261.867/0001-66 |  |                           |  |                                                        |  |                              |  |

ATENÇÃO: NÃO EXCLUIR O RRT DURANTE O PERÍODO DE PROCESSAMENTO DO PAGAMENTO (DE 2 A 4 DIAS).  
NÃO RECEBER APÓS O VENCIMENTO. NÃO REALIZAR O PAGAMENTO POR TRANSFERÊNCIA BANCÁRIA.

|   |  |                                     |  |                                                        |  |                      |  |
|---|--|-------------------------------------|--|--------------------------------------------------------|--|----------------------|--|
| <b>BANCO DO BRASIL</b>   |  | 001 - 9                             |  | 00190.00009 02857.174003 21896.449176 3 10300000012540 |  |                      |  |
| Local de Pagamento<br>Pagável em qualquer Banco até o vencimento   |  |                                     |  | Data de Vencimento<br>24/03/2025                       |  |                      |  |
| Nome do Beneficiário/CPF/CNPJ<br>CAU/MG / 14.951.451/0001-19 / GETÚLIO VARGAS 447 FUNCIONÁRIOS 11º ANDAR BELO HORIZONTE MG 30112020   |  |                                     |  | Agência/Código do Beneficiário<br>1615-2 / 45250-5     |  |                      |  |
| Data do Documento<br>10/03/2025   |  | Nr. Documento<br>21896449           |  | Espécie DOC<br>DM                                      |  | Acelle<br>N          |  |
| Data do Processamento<br>10/03/2025   |  | Nosso Número<br>28571740021896449-6 |  | Espécie<br>R\$                                         |  | Quantidade<br>xValor |  |
| Uso do Banco<br>17   |  | (-) Valor do Documento<br>125,40    |  | (-) Desconto/Abatimento                                |  |                      |  |
| Informações de Responsabilidade do Beneficiário<br>CAU-MG-TAXA-RRT - Exercício 2025 - R\$ 125,40<br>FLAVIA FERREIRA DE ARAÚJO - CAU nº A265911-5<br>RRT Nº 15328991 - REFERENTE A 1 (UMA) ATIVIDADE(S)<br>Contratante: Centro de Educação Infantil Criança Ser Feliz - Instituto Ser Feliz CPF/CNPJ: 18.261.867/0001-66 |  |                                     |  | (+/-) Juros/Multa<br>(=) Valor Cobrado<br>125,40       |  |                      |  |
| ATENÇÃO: NÃO EXCLUIR O RRT DURANTE O PERÍODO DE PROCESSAMENTO DO PAGAMENTO (DE 2 A 4 DIAS).<br>NÃO RECEBER APÓS O VENCIMENTO. NÃO REALIZAR O PAGAMENTO POR TRANSFERÊNCIA BANCÁRIA.   |  |                                     |  |                                                        |  |                      |  |

Nome do Pagador/CPF/CNPJ/Endereço  
FLAVIA FERREIRA DE ARAÚJO / 013.894.716-32 / RUA D, 05, CASA, LUA NOVA DA PAMPULHA, CONTAGEM, MG, CEP:32187-560


CAU A265911-5

Sacador/Avalista  
--

Código de Baixa

Autenticação Mecânica

Ficha de Compensação

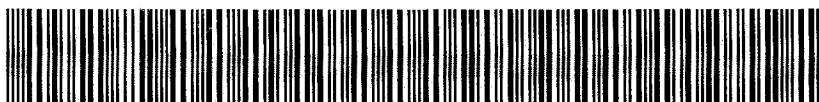

## TERMO DE COMUNICAÇÃO DE SUBSTITUIÇÃO DE RT.

Centro de Educação Infantil Criança Feliz- Instituto Ser Feliz, CNPJ: 18.261867/0001-66, responsável pelo uso da edificação situada na Rua Coronel Americo Teixeira Guimarães, Bairro Industrial, Contagem/MG, CEP:30.190-003, declara a mudança de responsável técnico pelo Projeto Prevenção e Combate a Incêndio e Pânico da edificação localizada no endereço citado acima, afim de proceder com a atualização do projeto.

**Terá como Responsável Técnica: Flávia Ferreira de Araújo, arquiteta, registrada no CAU A-265911-5.**

- Número do PSCIP: PRJ20130043752.
- Responsável Técnico Substituído: Márcio Francisco de Oliveira.
- Responsável Técnica Substituta: Flávia Ferreira de Araújo, CAU A265911-5.

Contagem, 10 de março 2025.

18 261.867/0001-66

INSTITUTO SER FELIZ

R. Cel. Américo Teixeira Guimarães 401  
B Industrial - CEP. 32235.130

CONTAGEM - MG


*q. el. pastro*

Centro de Educação Infantil Criança Feliz- Instituto Ser Feliz

CNPJ: 18.261867/0001-66

Flávia Ferreira de Araújo

CAU A265911-5.

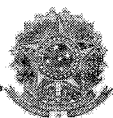**CAU/BR**Conselho de Arquitetura  
e Urbanismo do Brasil**RRT NÃO REGISTRADO**

Registro de Responsabilidade Técnica - RRT

**1. RESPONSÁVEL TÉCNICO**Nome Civil/Social: FLAVIA FERREIRA DE ARAÚJO  
Título Profissional: Arquiteto(a) e UrbanistaCPF: 013.XXX.XXX-32  
Nº do Registro: 00A2659115**2. DETALHES DO RRT**Nº do RRT: NÃO REGISTRADO  
Data de Cadastro: 10/03/2025  
Data de Registro:Modalidade: RRT SIMPLES  
Forma de Registro: INICIAL  
Forma de Participação: INDIVIDUAL**2.1 Valor do RRT**

Atenção: Este item será preenchido automaticamente pelo SICCAU após a identificação do pagamento pela compensação bancária. Para comprovação deste documento é necessária a apresentação do respectivo comprovante de pagamento

**3. DADOS DO SERVIÇO/CONTRATANTE****3.1 Serviço 001**Contratante: Centro de Educação Infantil Criança Ser Feliz - Instituto Ser Feliz  
Tipo: Pessoa Jurídica de Direito Privado  
Valor do Serviço/Honorários: R\$3.200,00CPF/CNPJ: 18.XXX.XXX/0001-66  
Data de Início: 10/03/2025  
Data de Previsão de Término: 10/09/2025**3.1.1 Endereço da Obra/Serviço**País: Brasil  
Tipo Logradouro: RUA  
Logradouro: CORONEL AMÉRICO TEIXEIRA GUIMARÃES  
Bairro: INDUSTRIALCEP: 32235130  
Nº: 401  
Complemento:  
Cidade/UF: CONTAGEM/MG**3.1.2 Atividade(s) Técnica(s)**Grupo: PROJETO  
Atividade: 1.5.5 - Projeto de instalações prediais de prevenção e combate a incêndioQuantidade: 730,00  
Unidade: metro quadrado**3.1.3 Tipologia**

Tipologia: Educacional

**3.1.4 Descrição da Obra/Serviço**

Elaboração, laudo e vistoria para Projeto de Combate a Incêndio e Pânico.

**3.1.5 Declaração de Acessibilidade**

Declaro o atendimento às regras de acessibilidade previstas em legislação e em normas técnicas pertinentes para as edificações abertas ao público, de uso público ou privativas de uso coletivo, conforme § 1º do art. 56 da Lei nº 13146, de 06 de julho de 2015.

**CAU/BR**Conselho de Arquitetura  
e Urbanismo do Brasil

Registro de Responsabilidade Técnica - RRT

**RRT NÃO REGISTRADO****4. RRT VINCULADO POR FORMA DE REGISTRO**

| Nº do RRT             | Contratante                                                                | Forma de Registro | Data de Registro  |
|-----------------------|----------------------------------------------------------------------------|-------------------|-------------------|
| <b>NÃO REGISTRADO</b> | <b>Centro de Educação Infantil Criança Ser Feliz - Instituto Ser Feliz</b> | <b>INICIAL</b>    | <b>10/03/2025</b> |

**5. DECLARAÇÃO DE VERACIDADE**

Declaro para os devidos fins de direitos e obrigações, sob as penas previstas na legislação vigente, que as informações cadastradas neste RRT são verdadeiras e de minha responsabilidade técnica e civil.


**6. ASSINATURA ELETRÔNICA**

Documento assinado eletronicamente por meio do SICCAU do arquiteto(a) e urbanista FLAVIA FERREIRA DE ARAÚJO, registro CAU nº 00A2659115, na data e hora: 2025-03-10 08:29:49, com o uso de login e de senha. O **CPF/CNPJ** está oculto visando proteger os direitos fundamentais de liberdade, privacidade e o livre desenvolvimento da personalidade da pessoa natural (**LGPD**).

RASCUNHO



A autenticidade deste RRT pode ser verificada em: <https://siccau.cau.br/app/view/sight/externo?form=Servicos>, ou via QRCode.  
Documento Impresso em: 10/03/2025 às 08:29:58 por: siccau, ip 10.244.1.7.

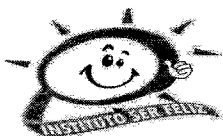

# INSTITUTO SER FELIZ

DECLARADA DE UTILIDADE PÚBLICA MUNICIPAL, ESTADUAL E FEDERAL  
FUNDADO EM 07 DE JULHO DE 1980

Contagem, 25/03/2025.

A Secretaria Municipal de Educação de Contagem

TERMO DE CONVENIO 011/2025  
1 E 2 PARCELA - TESOIRO CUSTEIO

Ref. : JUSTIFICATIVA – RENOVAÇÃO DO AVCB – VALORES PAGOS PARA ENGENHARIA QUE VAI FAZER O TRAMITE TODO DA RENOVAÇÃO DO AVCB – TAXAS REF ART – JUNTO AO CONSELHO DE ARQUITETURA E URBANISMO.


Vimos justificar que em decorrência da Renovação do AVCB – É NECESSARIO EFETUAR OS PAGAMENTOS RELATIVOS A TAXAS EXIGIDAS NO ANDAMENTO DO PROCESSO QUE ENGLOBALA O CORPO DE BOMBIROS O CONSELHO DE ARQUITETURA E URBANISMO E O PROFISSIONAL ENGENHEIRO /EMPRESA RESPONSÁVEL PELO CUMPRIMENTO DAS DETERMINAÇÕES LEGAIS DO PROCESSO DE RENOVAÇÃO.

POR ESTA RAZAO VIMOS JUSTIFICAR QUE OS VALORES PAGOS AO CONSELHO DE ARQUITETURA E URBANISMO É PARA DEMANDAS E AFINS DE RENOVAÇÃO DO AVCB

Justificamos que demos entrada para renovação do AVCB E DE IMEDIATO JÁ FOI NECESSARIO FAZER O RECOLHIMENTO A TAXA DE R\$125,40 REFERENTE A SUBSTITUIÇÃO DO PROFISSIONAL PARA RENOVAÇÃO DO AVCB.

Solicitamos a compreensão e o aceite de nossa justificativa.

Atenciosamente,

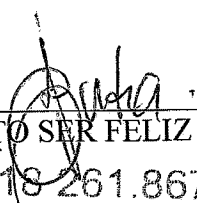  
\_\_\_\_\_  
INSTITUTO SER FELIZ  
18.261.867/0001-66

INSTITUTO SER FELIZ

R. Cel. Américo Teixeira Guimarães 401  
B Industrial - CEP. 32235.130

CONTAGEM - MG

Rua Cel. Américo Teixeira Guimarães, 401- Bairro Industrial - Contagem – MG - CEP 32.235-130.  
Telefone: 3321.8224 - CNPJ: 18.261.867/0001-66 - E-mail: instituto.serfeliz@yahoo.com.br



# AVCB

## AUTO DE VISTORIA DO CORPO DE BOMBEIROS

WWW.BOMBEIROS.MG.GOV.BR

Nº: 20130043752

VALIDADE: 17/05/2024

O Corpo de Bombeiros Militar de Minas Gerais certifica que a edificação, ou área de risco, abaixo descrita, possui as medidas de segurança previstas na legislação estadual de Segurança Contra Incêndio e Pânico vigente, considerando as informações no respectivo Processo de Segurança Contra Incêndio e Pânico (PSCIP).

**Endereço:** Rua Coronel Américo Teixeira Guimarães, nº 401

**Bairro:** Industrial

**Município:** CONTAGEM

**Ocupação:** E-5

**Público:** \*\*\*\*\*

**Proprietário:** 18.261.867/0001-66 - Instituto Ser Feliz

**Responsável pelo Uso:** 18.261.867/0001-66 - Instituto Ser Feliz

**Área Total:** 624.1 m<sup>2</sup>

**Área Liberada:** 624.1 m<sup>2</sup>

**Emitido em:** 17/05/2019

**Última Atualização:** 17/05/2019 14:29:53



\*Lei 14.130/2001 - Dispõe sobre prevenção Contra Incêndio e Pânico do Estado de Minas Gerais e dá outras providências.

# CORPO DE BOMBEIROS MILITAR DE MINAS GERAIS

# CORPO DE BOMBEIROS MILITAR DE MINAS GERAIS


## OBSERVAÇÕES

\*\*\*\*\*


- Cabe ao proprietário ou responsável pelo uso, garantir o perfeito funcionamento das medidas de segurança contra incêndio e pânico, bem como manter a ocupação e as características construtivas da edificação, conforme o respectivo **PSCIP**.
- A edificação poderá ser vistoriada para fins de fiscalização pelo CBMMG a qualquer tempo e, caso seja verificada situação de irregularidade, a Corporação tomará as medidas previstas na legislação, que incluem advertência, multas e cassação deste **AVCB**, além de interdição da edificação.
- Este é o **AVCB** emitido pelo **INFOSCIP**. Caso haja necessidade de verificar a autenticidade deste documento acesse o link:  
<https://www.prevencaobombeiros.mg.gov.br/a1ip/f/t/validaravcbman>

Chave de Autenticação: 0DA7-DFA6-9EC0-92F5




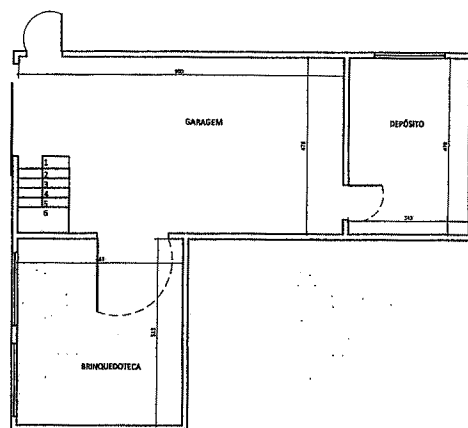

**PLANTA SUBSOLO**  
ESCALA 1:100

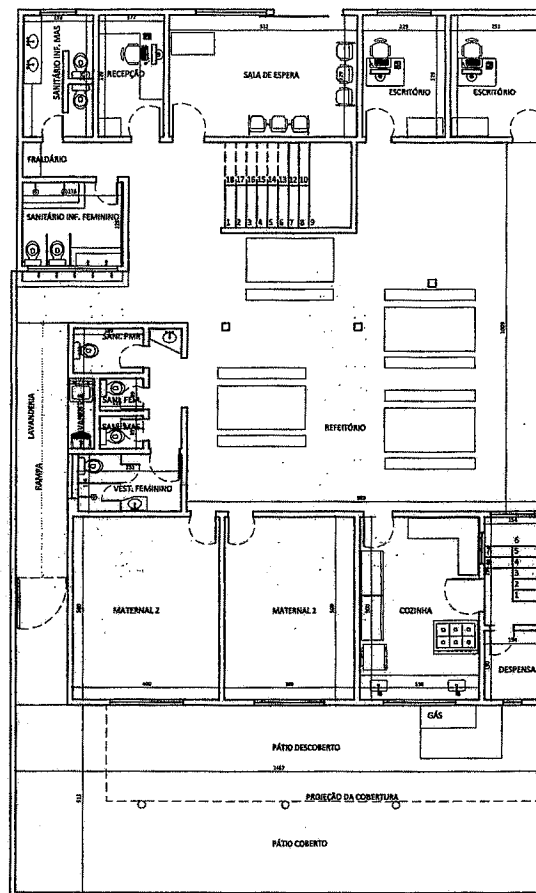

**PLANTA PRIMEIRO PAV.**  
ESCALA 1:100

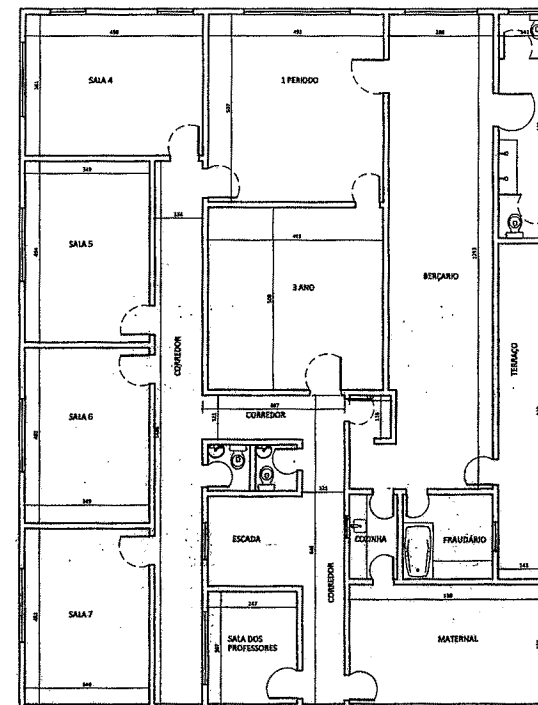

**PLANTA SEGUNDO PAV.**  
ESCALA 1:100

|                 |   |           |                             |                       |
|-----------------|---|-----------|-----------------------------|-----------------------|
| PROJETO         | PROPRIETÁRIO<br>INSTITUTO SER FELIZ   |           |                             |                       |
|                 | RESPONSÁVEL TÉCNICO<br>DHEINE ADRIANE DE OLIVEIRA — ARQUITETA URBANISTA CAU 1101862-0<br>É de responsabilidade do Responsável Técnico o atendimento à legislação em vigor, estando o mesmo sujeito às penas da lei. |           |                             |                       |
|                 | Objetivo LEVANTAMENTO AS BUILT   |           |                             |                       |
|                 | Categoria de Uso<br>EDUCACIONAL   |           |                             |                       |
| TERRENO         | Conteúdo da Folha<br>PLANTA E CORTES   |           |                             | Folha No.<br>01/01    |
|                 | Lote(s)   | Quadra(s) | Bairro<br>JARDIM INDUSTRIAL | Inscrição Imobiliária |
| PARA USO DA PMC | OBSERVAÇÕES<br>- TODAS AS MEDIDAS DEVERÃO SER CONFERIDAS IN LOCO, INCLUSIVE OS NÍVEIS.   |           |                             | ARQUIVO/CARTOGRAFIA   |
|                 |   |           |                             |                       |